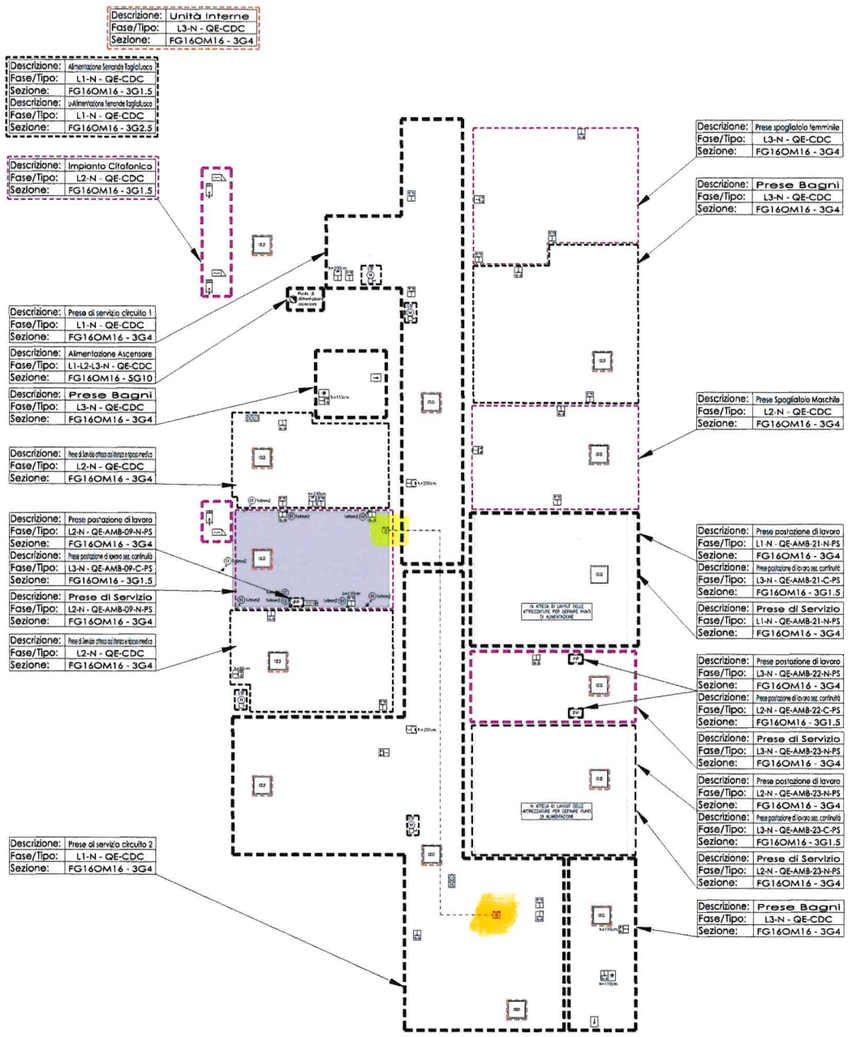

PLANIMETRIA FORZA MOTRICE – PIANO SEMINTERRATO – SCALA 1:50

PIANO SEMINTERRATO

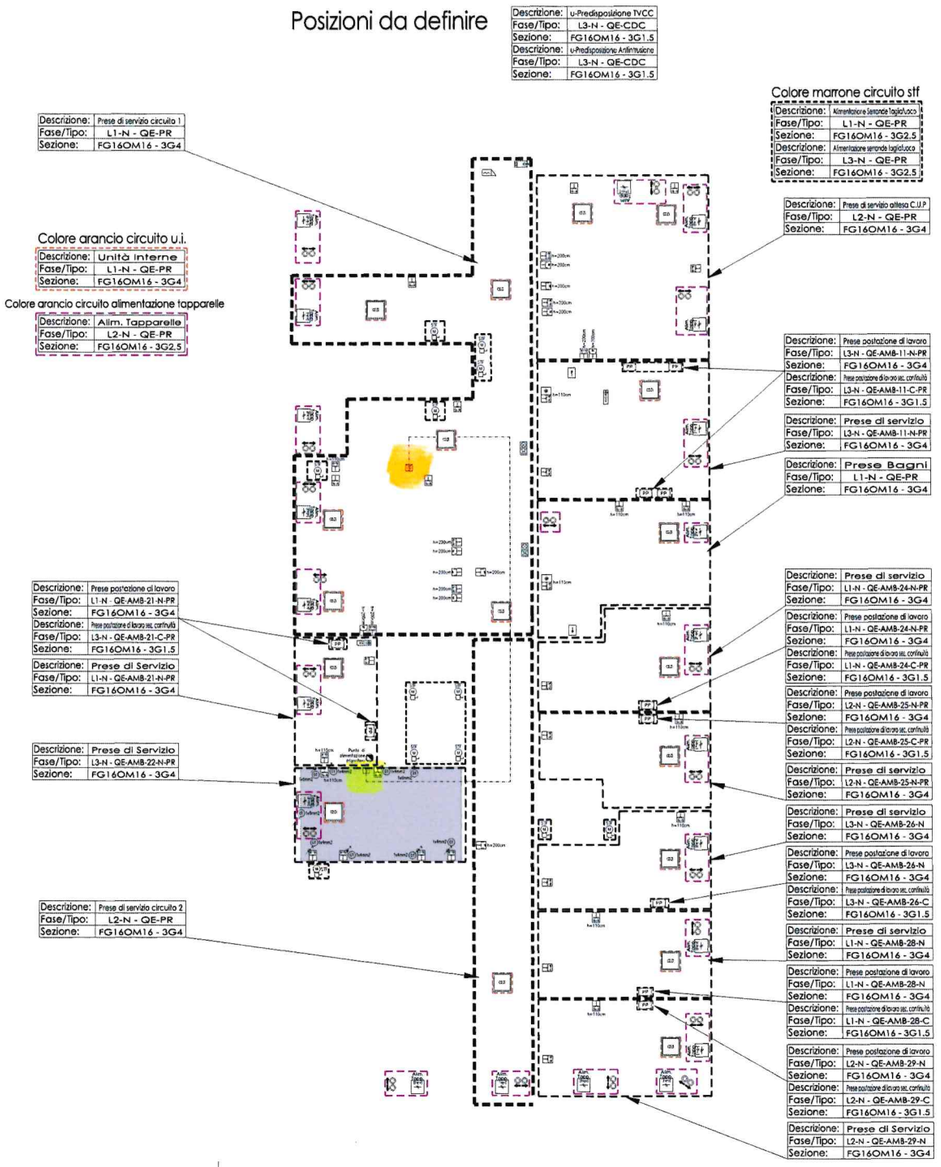

PLANIMETRIA FORZA MOTRICE – PIANO RIALZATO – SCALA 1:50

PIANO RIALZATO

LEGENDA

	Presa UNEL PND 2x10/16A+T, installata in scatola portafruti da incasso, IP20
	Punto di alimentazione utenza fissa indicata in planimetria
	Gruppo prese formato da n°1 presa UNEL PND 2x10/16A+T e n°1 presa bipasso 2x10/16A+T alimentato da circuito normale e n°1 presa UNEL PND 2x10/16A+T e n°1 presa bipasso 2x10/16A+T alimentato da continuità, n°1 presa ogni tipo RJ45 Cat 6a installata in scatola portafruti da incasso, IP20
	Punto di alimentazione unità esterna tipo a cassetta ad incasso nel controsoffitto. Alimentazione monofase
	Pulsante a tirante per allarme bagno disabili
	Pulsante di facilitazione allarme bagno disabili
	Pannello ottico acustico per segnalazione allarme bagno disabili
	Presa trasmissione dati tipo RJ45 cat.6a, installata in scatola portafruti da incasso, IP20
	Presa WiFi completa di presa dati tipo RJ45 cat.6a, installata in scatola portafruti da incasso, IP20
	Posizione videosorveglianza da esterno.
	Posizione videosorveglianza da interno.
	Controcassatura corrugata da inserire sottotetto.
	Collegamento equipotenziale di sicurezza
	Nodo equipotenziale
	Nodo equipotenziale principale
	Conduttore di terra in rame G/V FG7(O) di sezione indicata in planimetria, posato in passerella
	Collegamento maglia/matrice esterna a nodo equipotenziale mediante cavo G/V con sezione indicata in planimetria
	Collegamento sub-nodo a nodo equipotenziale mediante cavo G/V con sezione indicata in planimetria
	Locali ipogei ?

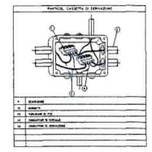

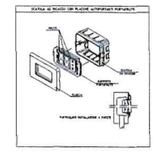

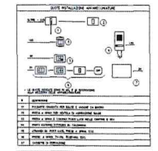

DISEGNO VALIDO SOLO PER IMPIANTI

\aq3-l02_loghi Cartiglioi-Loghimelatria-27475115.bmp

REALIZZAZIONE DI UNA CASA DI COMUNITA' PRESSO LA PORZIONE IMMOBILIARE EX CONVITTO DEL COMPENDIO

Viale Piceno, 60 (MI)

PROGETTO ESECUTIVO

.\AQ3-L02_Loghi Cartiglio\aerea.jpg


Via G. B. Grassi 74, 20157 Milano (MI)

RESPONSABILE DI SERVIZIO DEL PROCEDIMENTO
Arch. Erica Sanchiri

DIRETTORE GENERALE
Dott. Marco Cassina

DIRETTORE AMMINISTRATIVO
Dott. Angelo Cannavale

DIRETTORE SOCIO SANITARIO
Erica Frasca

IMPRESE

AR.CO. LAVORI S.r.l.
47122 Cesena
Via Angiolello, 15

CODEIN COSTRUZIONI GENERALI S.p.a.
20122 Milano (MI)
Via Bertani 14

GIANNI BENVENUTO S.p.a.
22012 Cernobbio (CO)
Via Volonté 51

PROGETTISTI

PROGETTO ARCHITETTONICO E COORDINAMENTO
Arch. Roberto Lapi
L+ PARTNERS S.r.l.
20145 Milano
Via Giuseppe De Notaris, 21

PROGETTO STRUTTURALE
Ing. Roberto Tonelli
TONELLI Ingegneria S.r.l.
47521 Cesena (FC)
Via Cervese, 98

PROGETTO IMPIANTI ELETTRICI E MECCANICI
Ing. Fabrizio Mel
SIANO Ingegneria S.p.a.
20010 – San Vittore di Cornaredo (MI)
Via Piemonte Nord, 12

N° REV	DATA
E	06/06/2025
C	21/03/2025
B	10/01/2025
A	06/03/2025

		SCALA	DATA
TITOLO ELABORATO	Planimetria impianti forza motrice Piano seminterrato e piani fabbrica	1:50	06/06/2025
CODICE ELABORATO	AQ3_L09.7_PE_EL_S1-L0_EM_003_D		

Descrizione:	Unità Interne
Fase/Tipo:	L1-N - QE-P1
Sezione:	FG16OM16 - 3G4

Descrizione:	Prese di servizio circuito 1
Fase/Tipo:	L1-N - QE-P1
Sezione:	FG16OM16 - 3G4

Colore verde scuro circuito alimentazione tapparelle

Descrizione:	Prese di servizio circuito 1
Fase/Tipo:	L1-N - QE-P1
Sezione:	FG16OM16 - 3G4

Descrizione:	Alimentazione Serranda Tagliafuoco
Fase/Tipo:	L3-N - QE-P1
Sezione:	FG16OM16 - 3G4
Descrizione:	Alimentazione serranda tagliafuoco continuità
Fase/Tipo:	L2-N - QE-P1
Sezione:	FG16OM16 - 3G6

Descrizione:	Prese postazione di lavoro
Fase/Tipo:	L3-N - QE-PP
Sezione:	FG16OM16 - 3G4

Descrizione:	Prese di servizio
Fase/Tipo:	L2-N - QE-AMB-09-N-PP
Sezione:	FG16OM16 - 3G4
Descrizione:	Prese postazione di lavoro
Fase/Tipo:	L2-N - QE-AMB-09-N-PP
Sezione:	FG16OM16 - 3G4
Descrizione:	Prese di postazione di lavoro continuità
Fase/Tipo:	L3-N - QE-AMB-09-C-PP
Sezione:	FG16OM16 - 3G1.5

Descrizione:	Prese bagni
Fase/Tipo:	L1-N - QE-PP
Sezione:	FG16OM16 - 3G4

Descrizione:	Prese di servizio
Fase/Tipo:	L1-N - QE-AMB-21-N-PP
Sezione:	FG16OM16 - 3G4
Descrizione:	Prese postazione di lavoro
Fase/Tipo:	L1-N - QE-AMB-21-N-PP
Sezione:	FG16OM16 - 3G4
Descrizione:	Prese di postazione di lavoro continuità
Fase/Tipo:	L1-N - QE-AMB-21-C-PP
Sezione:	FG16OM16 - 3G1.5

Descrizione:	Prese postazione di lavoro
Fase/Tipo:	L3-N - QE-AMB-22-N-PP
Sezione:	FG16OM16 - 3G4
Descrizione:	Prese di postazione di lavoro continuità
Fase/Tipo:	L2-N - QE-AMB-22-C-PP
Sezione:	FG16OM16 - 3G1.5

Descrizione:	Prese di servizio
Fase/Tipo:	L3-N - QE-AMB-22-N-PP
Sezione:	FG16OM16 - 3G4

Descrizione:	Prese postazione di lavoro
Fase/Tipo:	L2-N - QE-AMB-23-N-PP
Sezione:	FG16OM16 - 3G4
Descrizione:	Prese di postazione di lavoro continuità
Fase/Tipo:	L3-N - QE-AMB-23-C-PP
Sezione:	FG16OM16 - 3G1.5

Descrizione:	Prese di servizio
Fase/Tipo:	L2-N - QE-AMB-23-N-PP
Sezione:	FG16OM16 - 3G4

Descrizione:	Prese postazione di lavoro
Fase/Tipo:	L2-N - QE-AMB-16-N-PP
Sezione:	FG16OM16 - 3G4
Descrizione:	Prese di postazione di lavoro continuità
Fase/Tipo:	L3-N - QE-AMB-16-C-PP
Sezione:	FG16OM16 - 3G1.5

Descrizione:	Prese di servizio
Fase/Tipo:	L2-N - QE-AMB-16-N-PP
Sezione:	FG16OM16 - 3G4
Descrizione:	Prese postazione di lavoro
Fase/Tipo:	L1-N - QE-AMB-17-N-PP
Sezione:	FG16OM16 - 3G4
Descrizione:	Prese di postazione di lavoro continuità
Fase/Tipo:	L1-N - QE-AMB-17-C-PP
Sezione:	FG16OM16 - 3G1.5

Descrizione:	Prese di servizio
Fase/Tipo:	L1-N - QE-AMB-17-N-PP
Sezione:	FG16OM16 - 3G4

Descrizione:	Prese postazione di lavoro
Fase/Tipo:	L3-N - QE-AMB-18-N-PP
Sezione:	FG16OM16 - 3G4
Descrizione:	Prese di postazione di lavoro continuità
Fase/Tipo:	L2-N - QE-AMB-18-C-PP
Sezione:	FG16OM16 - 3G1.5

Descrizione:	Prese di servizio
Fase/Tipo:	L3-N - QE-AMB-18-N-PP
Sezione:	FG16OM16 - 3G4

Descrizione:	Prese postazione di lavoro
Fase/Tipo:	L2-N - QE-AMB-19-N-PP
Sezione:	FG16OM16 - 3G4
Descrizione:	Prese di postazione di lavoro continuità
Fase/Tipo:	L3-N - QE-AMB-19-C-PP
Sezione:	FG16OM16 - 3G1.5

Descrizione:	Prese di servizio
Fase/Tipo:	L2-N - QE-AMB-19-N-PP
Sezione:	FG16OM16 - 3G4

Descrizione:	Prese di servizio circuito 2
Fase/Tipo:	L3-N - QE-P1
Sezione:	FG16OM16 - 3G4

Descrizione:	Prese di servizio
Fase/Tipo:	L1-N - QE-AMB-24-N-PP
Sezione:	FG16OM16 - 3G4
Descrizione:	Prese postazione di lavoro
Fase/Tipo:	L1-N - QE-AMB-24-N-PP
Sezione:	FG16OM16 - 3G4
Descrizione:	Prese di postazione di lavoro continuità
Fase/Tipo:	L1-N - QE-AMB-24-C-PP
Sezione:	FG16OM16 - 3G1.5

Descrizione:	Prese di servizio
Fase/Tipo:	L3-N - QE-AMB-25-N-PP
Sezione:	FG16OM16 - 3G4
Descrizione:	Prese postazione di lavoro
Fase/Tipo:	L3-N - QE-AMB-25-N-PP
Sezione:	FG16OM16 - 3G2.5
Descrizione:	Prese di postazione di lavoro continuità
Fase/Tipo:	L2-N - QE-AMB-25-C-PP
Sezione:	FG16OM16 - 3G1.5

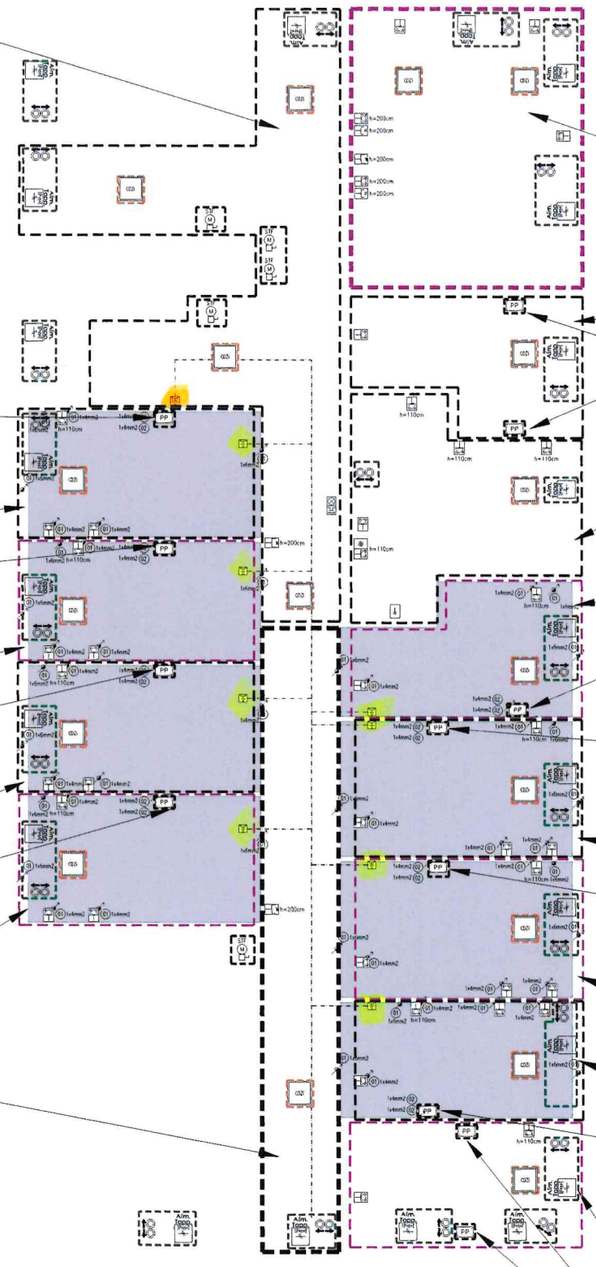

PLANIMETRIA FORZA MOTRICE – PIANO PRIMO – SCALA 1:50

PIANO PRIMO

Descrizione:	Punto alimentazione UTA
Fase/Tipo:	L1-L2-L3-N - QE-MEC
Sezione:	FG16OM16 - 5G6

Descrizione:	Alimentazione PDC
Fase/Tipo:	L1-L2-L3-N - QE-MEC
Sezione:	FG16OM16 - 3(1x35)(1x35)(1x16)

PLANIMETRIA FORZA MOTRICE – SOTTOTETTO – SCALA 1:50

Descrizione:	Prese CEE 230V sottotetto
Fase/Tipo:	L2-N - QE-MEC
Sezione:	FG16OM16 - 3G6

Descrizione:	Prese CEE 380V sottotetto
Fase/Tipo:	L1-L2-L3-N - QE-MEC
Sezione:	FG16OM16 - 5G6

Descrizione:	Prese servizio sottotetto
Fase/Tipo:	L3-N - QE-MEC
Sezione:	FG16OM16 - 3G4

LEGENDA

	Presa UNEL P40 2x10/16A+T, installata in scatola portafrutti da incasso, IP20
	Presa UNEL P40 2x10/16A+T, installata in cuffidia posata a parete, IP55
	Presa CEE 17 2x16A+T, installata in custodia in resina posata a parete, IP55. Completa di interruttore di interblocco e fusibili di protezione
	Presa CEE 17 3x16A+T, installata in custodia in resina posata a parete, IP55. Completa di interruttore di interblocco e fusibili di protezione
	Punto di alimentazione utenza fissa indicata in planimetria
	Punto di alimentazione unità interna tipo a cassetta ad incasso nel controsoffitto. Alimentazione monofase
	Gruppo prese formato da n1 presa UNEL P40 2x10/16A+T e n1 presa bipasso 2x10/16A+T alimentata da circuito normale + n1 presa UNEL P40 2x10/16A+T e n1 presa bipasso 2x10/16A+T alimentata da continuità, n2 prese dati tipo RJ45 Cat 6a installate in scatola portafrutti da incasso, IP20
	Pulsante a tirasele per allarme bagno disabili
	Pulsante di tacitazione allarme bagno disabili
	Pannello ottico acustico per segnalazione allarme bagno disabili
	Presa trasmissione dati tipo RJ45 cat.6a, installata in scatola portafrutti da incasso, IP20
	Presa WiFi completa di presa dati tipo RJ45 cat.6a, installata in scatola portafrutti da incasso, IP20
	Postazione videocitofonica da esterno
	Postazione videocitofonica da interno
	Elettroserratura comandata da impianto citofonico
	Collegamento equipotenziale di utenza
	Nodo equipotenziale
	Nodo equipotenziale principale
	Conduttore di terra in cavo G/V FG17 di formazione indicata in planimetria, posato in passerella
(EQ)	Collegamento massa/massa estranea a nodo equipotenziale mediante cavo G/V con sezione indicata in planimetria
(SQ)	Collegamento sub-nodo a nodo equipotenziale mediante cavo G/V con sezione indicata in planimetria
	Lorak gruppo 1

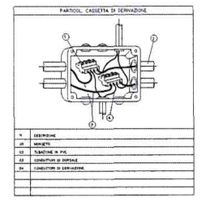

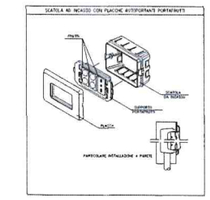

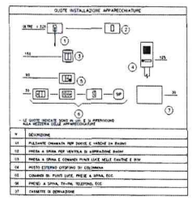

Descrizione:	Alimentazione Addolcitore
Fase/Tipo:	L1-N - QE-MEC
Sezione:	FG16OM16 - 3G1.5

Descrizione:	Alimentazione stazione dosaggio
Fase/Tipo:	L3-N - QE-MEC
Sezione:	FG16OM16 - 3G1.5

Descrizione:	Alimentazione dosaggio antilegionella
Fase/Tipo:	L2-N - QE-MEC
Sezione:	FG16OM16 - 3G1.5

Descrizione:	Alimentazione pompa ricircolo acs 1
Fase/Tipo:	L1-N - QE-MEC
Sezione:	FG16OM16 - 3G1.5

Descrizione:	Alimentazione pompa ricircolo acs 2
Fase/Tipo:	L1-N - QE-MEC
Sezione:	FG16OM16 - 3G1.5

DISEGNO VALIDO SOLO PER IMPIANTI

.\aq3-l02_loghi Cartiglio\-Loghilestatina-2747515.bmp

REALIZZAZIONE DI UNA CASA DI COMUNITA'
PRESSO LA PORZIONE IMMOBILIARE EX CONVITTO DEL COMPENDIO
Viale Picono, 60 (MI)

PROGETTO ESECUTIVO

.\AQ3-L02_Loghi Cartiglio\aerea.jpg

MISSIONE 5 "Salute"
COMPONENTE 1

COMMITTENTE
ASST Fatebenefratelli Sacco
Via G. B Grassi 74, 20157 Milano (MI)

RESPONSABILE UNICO DEL PROCEDIMENTO
Arch. Erika Sanvitos

DIRETTORE GENERALE
Maria Grazia Corbino

DIRETTORE AMMINISTRATIVO
Dott. Angelo Carmenna

DIRETTORE SOCIO SANITARIO
Enrico Fiorana

IMPRESE

ARCO. LAVORI S.r.c.
45122 Rovigo
Via Argincorto, 15

COEDIL COSTRUZIONI GENERALI S.p.a.
20125 Milano
Via della Giordana 1/b

GIANNI BENVENUTO S.p.a.
22012 Cernobbio (CO)
Via Monte 39

PROGETTISTI

PROGETTO ARCHITETTONICO E COORDINAMENTO
Arch. Roberto Lupi
L+ PARTNERS S.r.l.
20145 Milano
Via Alberto Da Giussano, 21

PROGETTO STRUTTURALE
Ing. Roberto Tonelli
TONELLI Ingegneria S.r.l.


ADEGUAMENTI

N° REV	DATA
D	06/06/2025
C	31/03/2025
B	18/03/2025
A	06/03/2025

TITOLO ELABORATO: Planimetria Impianti forza motrice
Piano primo e sottotetto

CODICE ELABORATO: AQ3_L09.7_PE_EL_L1-L2_EM_004_D

SCALA	DATA
1:50	06/06/2025